


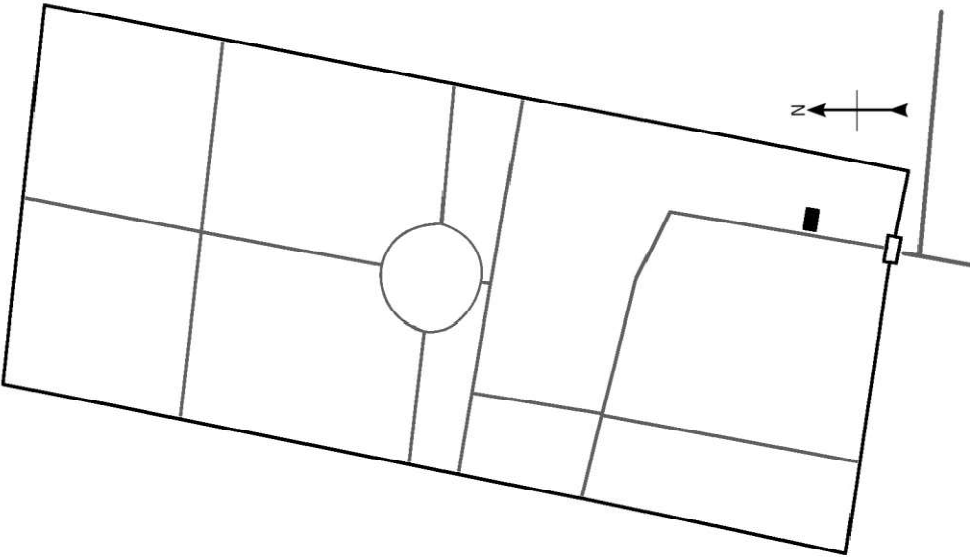
Karta ewidencyjna obiektu grobownictwa wojennego

Gmina: DOBRZYCA

Nr ewidencyjny: 3020032_1

Rodzaj obiektu ¹	Nazwa obiektu	Miejscowość
GRÓB INDYWIDUALNY	GRÓB KAZIMIERZA ŚNIATAŁY	DOBRZYCA
Zdjęcie – widok ogólny	Kategoria wojna polsko-bolszewicka 1920 r.	
		<p>Adres województwo / powiat / gmina WIELKOPOLSKIE / PLESZEWSKI / DOBRZYCA</p> <p>ulica / lokalizacja opisowa CMENTARZ PARAFIALNY ul. Cmentarna</p> <p>Właściciel / zarządca terenu / działka nr Parafia Rzymskokatolicka pw. św. Tekli w Dobrzycy / 302003_4.0001.41</p> <p>Kwaterna, rząd / ewent. lokalizacja opisowa Rząd 1, grób 8, po wschodniej stronie głównej alejki / 51°52'20.6"N 17°36'13.2"E (51.872392, 17.603672)</p> <p>Podstawowa informacja o pochowanych ŻOŁNIERZ WOJSKA POLSKIEGO Śniatała Kazimierz</p> <p>Datowanie ok. 1920 r.</p> <p>Forma ochrony GRÓB WOJENNY Cmentarz wpisany do Gminnej Ewidencji Zabytków (pod nr. 40)</p> <p>Wymiary (szer., głęb., wys.) 78 cm x 159 cm x ok. 150 cm</p> <p>Material Ziemna, piaskowiec</p>

¹ cmentarz wojenny / kwaterna wojenna / mogiła zbiorowa / grób indywidualny....

Szkiec sytuacyjny		Opis obiektu i inskrypcje	
		<p>Grób o charakterze ziemnym, ujęty w wysokie obramienie, ze stelą w szczycie. Całość urządzenia o wymiarach (szer. x dł. x wys., w cm) – 78 x 159 x 28 i o średniej grub. 12; od frontu 2 słupki: 16,5 x 16,5 x 29. Cokół: 66 x 23 x 40; stela: 56 x 13 x 110. W górnej części steli zdjęcie K. Śniatały ujęte w wieniec wawrzynowy, z przywieszonym od dołu Orderem Virtuti Militari na wstążce; zdjęcie o szer. 10,5 i wys. 15,5. --- Inskrypcja nagrobna:</p> <p style="text-align: center;">Ś. P. Kazimierz Śniatała porucznik i D-ca 11 komp. 1. pułku Strz. Wlkp. kawaler orderu Virtuti Militari i krzyża Walecznych ur 6.10.1897 poległ 8.9.1920 w walce pod Żabinką</p>	
Stan zachowania i najważniejsze postulaty konserwatorskie	Bibliografia	Dane dot. osób pochowanych, okoliczności śmierci, pierwotnego miejsca pochówku; historia obiektu itp.	
<p>Stan grobu bardzo dobry – gruntowna konserwacja przeprowadzona w 2013 r. (odseparowanie, podniesienie i ponowne posadowienie na fundamencie całego nagrobka; odtworzenie części liternictwa; uzupełnienie pierwotnej obróbki kamieniarskiej, odczyszczenie i hydrofobizacja).</p>	<p>Jasionek Stefan, <i>Zarys historii wojennej 55-go poznańskiego pułku piechoty</i>, Warszawa 1928. <i>Dokumentacja powykonawcza prac konserwatorskich</i>, oprac. Dominik Rola, 2014 (w zasobach Wielkopolskiego Urzędu Wojewódzkiego w Poznaniu). <i>Lista strat Wojska Polskiego</i>, Warszawa 1934. Wielkopolska Biblioteka Cyfrowa, <i>Jednodniówka 55 Poznańskiego Pułku Piechoty</i>, 19.01.1927. Akt urodzenia, USC Topola Mała 1897 r. nr 166.</p>	<p>Śniatała Kazimierz Bronisław – ur. 06.10.1897 r. w m. Gorzyce Wielkie [gm. Ostrów Wielkopolski, pow. ostrowski], syn Jakuba i Florentyny (z d. Jackowska), ppor. 55 Poznańskiego Pułku Piechoty, dowódca 11. komp., poległ pod Żabinką [Жабінка, rej. żabinecki, obwód brzeski, Białoruś] 08.09.1920, odznaczony pośmiertnie Orderem Virtuti Militari V klasy.</p>	
	Załączniki		
	<p>Dokumentacja fotograficzna – stan na 3.01.2019 r. – w wersji elektronicznej. Zdjęcia archiwalne – w wersji elektronicznej.</p>		
Opracowanie karty ewidencyjnej (autor, data, podpis):	Sławomir Józefiak, 7.01.2019 r.		